

REMONT I ZABEZPIECZENIE ZABYTKOWEJ BASZTY CZAROWNIC

OBIEKT: BASZTA CZAROWNIC

TEMAT: **REMONT I ZABEZPIECZENIE ZABYTKOWEJ
BASZTY CZAROWNICY**

BRANŻA: ARCHITEKTONICZNO-KONSTRUKCYJNA

STADIUM: PROJEKT
ARCHITEKTONICZNO-BUDOWLANY

INWESTOR: **Bałtycka Galeria Sztuki Współczesnej**
ul. Partyzantów 31a
76 – 200 Słupsk

ADRES : ul. F. Nullo , 76 – 200 Słupsk
Gmina Słupsk, działka nr 174

NR OPRACOWANIA: 1

JEDNOSTKA PROJEKTOWA: Krisbud Krzysztof Kisiel
ul. Kopernika 25/1; 76-200 Słupsk
tel. kom. 606-616-102

AUTOR PROJEKTU: inż. arch. **Paweł Pławski**
mgr inż. arch. Paweł Pławski, nr 51/99/OL
do projektowania i nadzoru w specjalności
architektonicznej
Członkowie Pomorskiej Gminnej Izby Architektów
nr PO-0364

OPRACOWAŁA: inż. arch. Katarzyna Stawniak

SPRAWDZAJĄCY: inż. arch. Anna Oleksińska
nr upr. PO/KK/019/02


DATA WYKONANIA: WRZESIEŃ 2007

ADRES:
76-200 SŁUPSK
ul Kopernika 25/1

PROJEKT ARCHITEKTONICZNY

RZUT I PIĘTRA

1:50

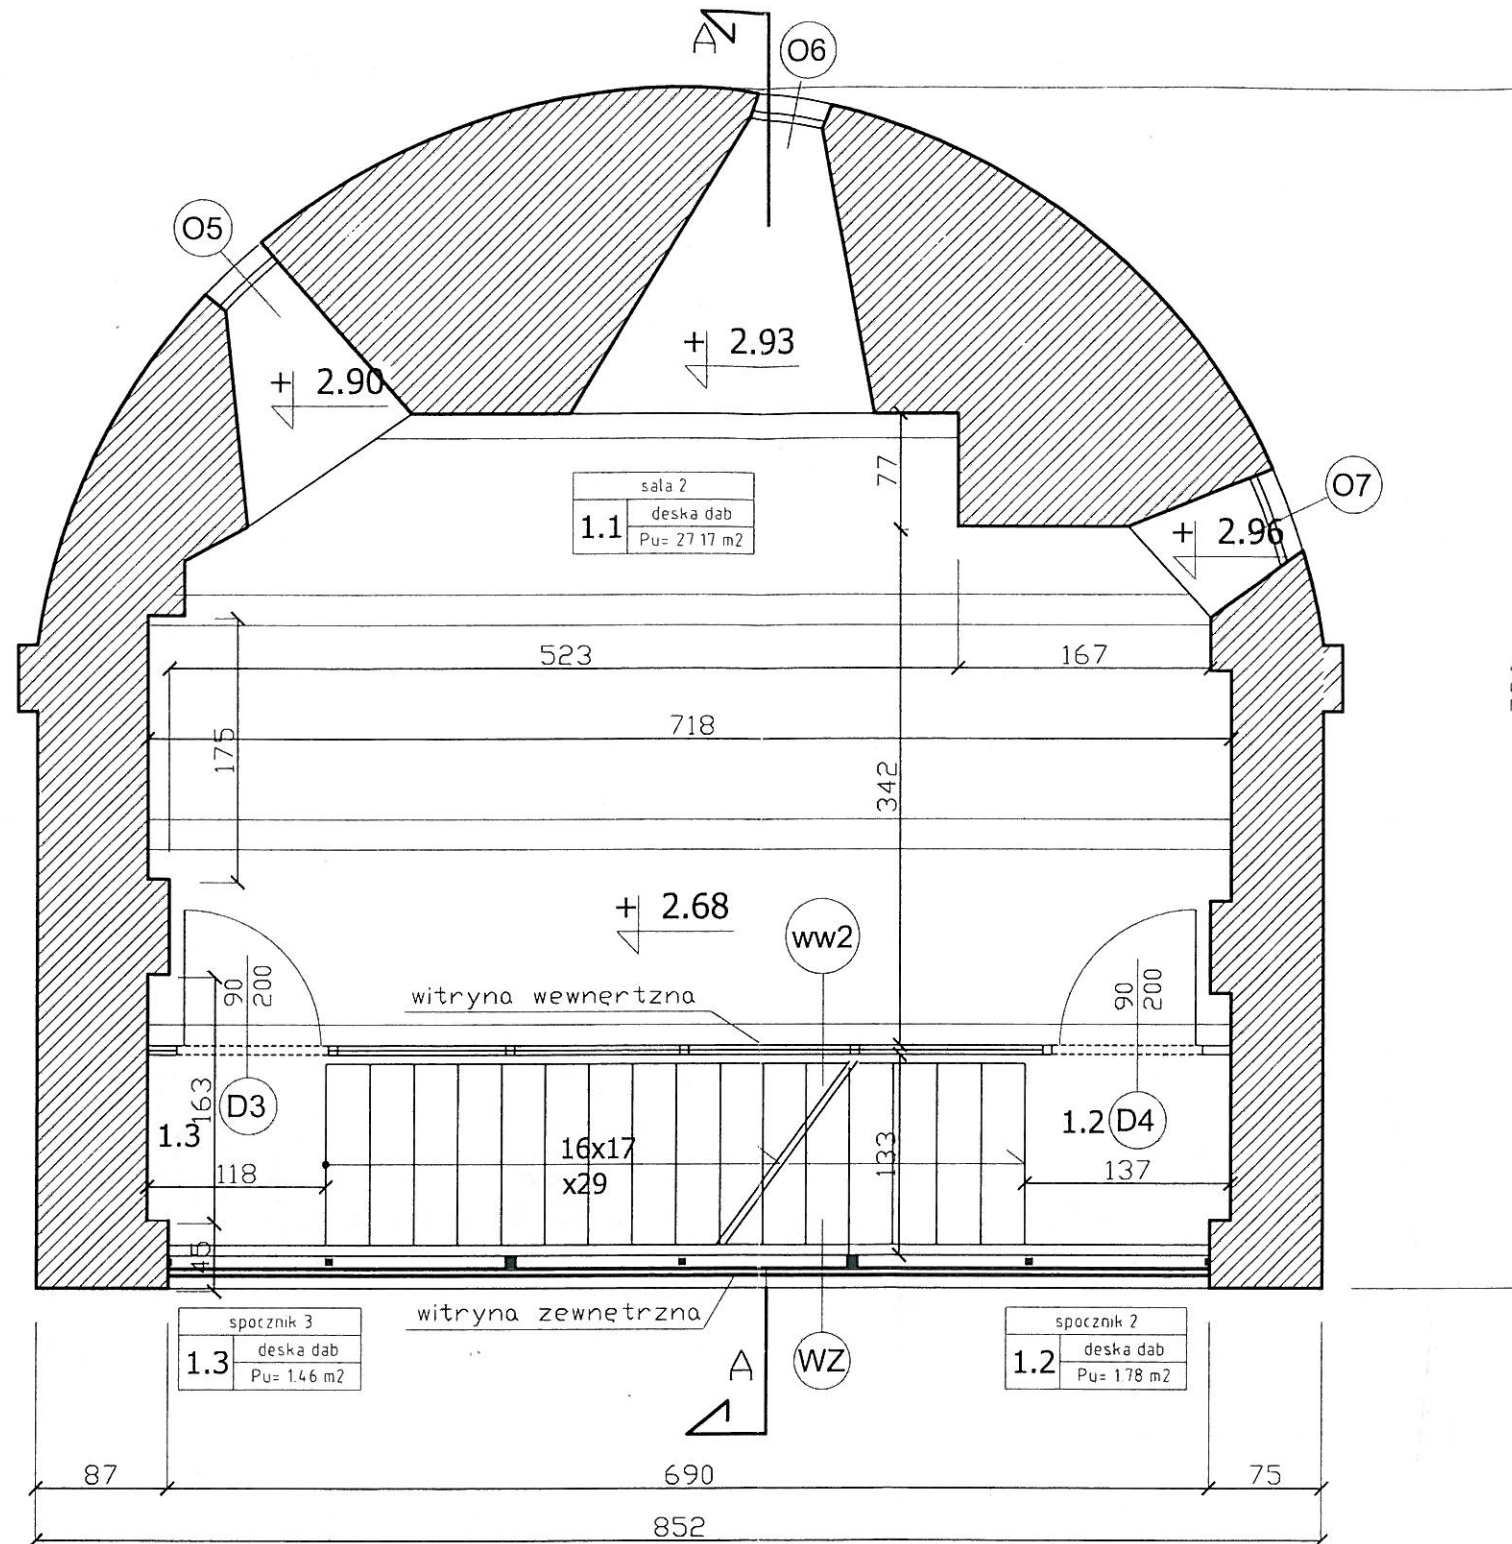

pomieszczenia 1.1; 1.2; 1.3

podłoga z desek na stropie drewnianym

- wymiana desek podłogowych

nie dotyczy tego postępowanie

witryna zewnętrzna

- nowa witryna na konstrukcji istniejącej

szkła zespolone w profilu aluminiowym

nie dotyczy tego postępowanie

witryna wewnętrzna

- całkowita wymiana witryny

lekka, przeszklona konstrukcja aluminiowa

schody - konstrukcja stalowa,

stopnie drewniane

- wymiana stopnic oraz desek spoczników - wg istniejących

- wymiana poręczy (drewno dęb)

inż. WACŁAW CZYŻYK
Upr. bud. do proj. i kierowania rob. bud.
w specjalności konstrukcyjno-budowlanej
Nr upr. AN/8345/33/82
konserwatorskie PSOZ/5345/26/94

Łuty - 2019


URZĄD MIEJSKI
w SŁUPSKU
Wydział Administracji Budowlanej

Krisbud Krzysztof Kisiel
ul. Kopernika 25/1 76-200 Słupsk
tel. kom. 606-616-102

Inwestor: Bałtycka Galeria Sztuki Współczesnej w Słupsku		Data:
Temat Projektu: Remont i zabezpieczenie zabytkowej Baszty Czarownic w Słupsku		20.09.2007
Temat Rysunku: RZUT I PIĘTRA		Branża: Arch.
Projektował:	inż. arch. Paweł Pławski nr upr. 51/99/DL	Skala 1:50
Opracowała:	inż. arch. Katarzyna Stawniak	Rys. nr :
Sprawił:	inż. arch. Anna Dleksińska nr upr. PD/KK/ 019/ 02	3 A

RZUT II PIĘTRA

1:50

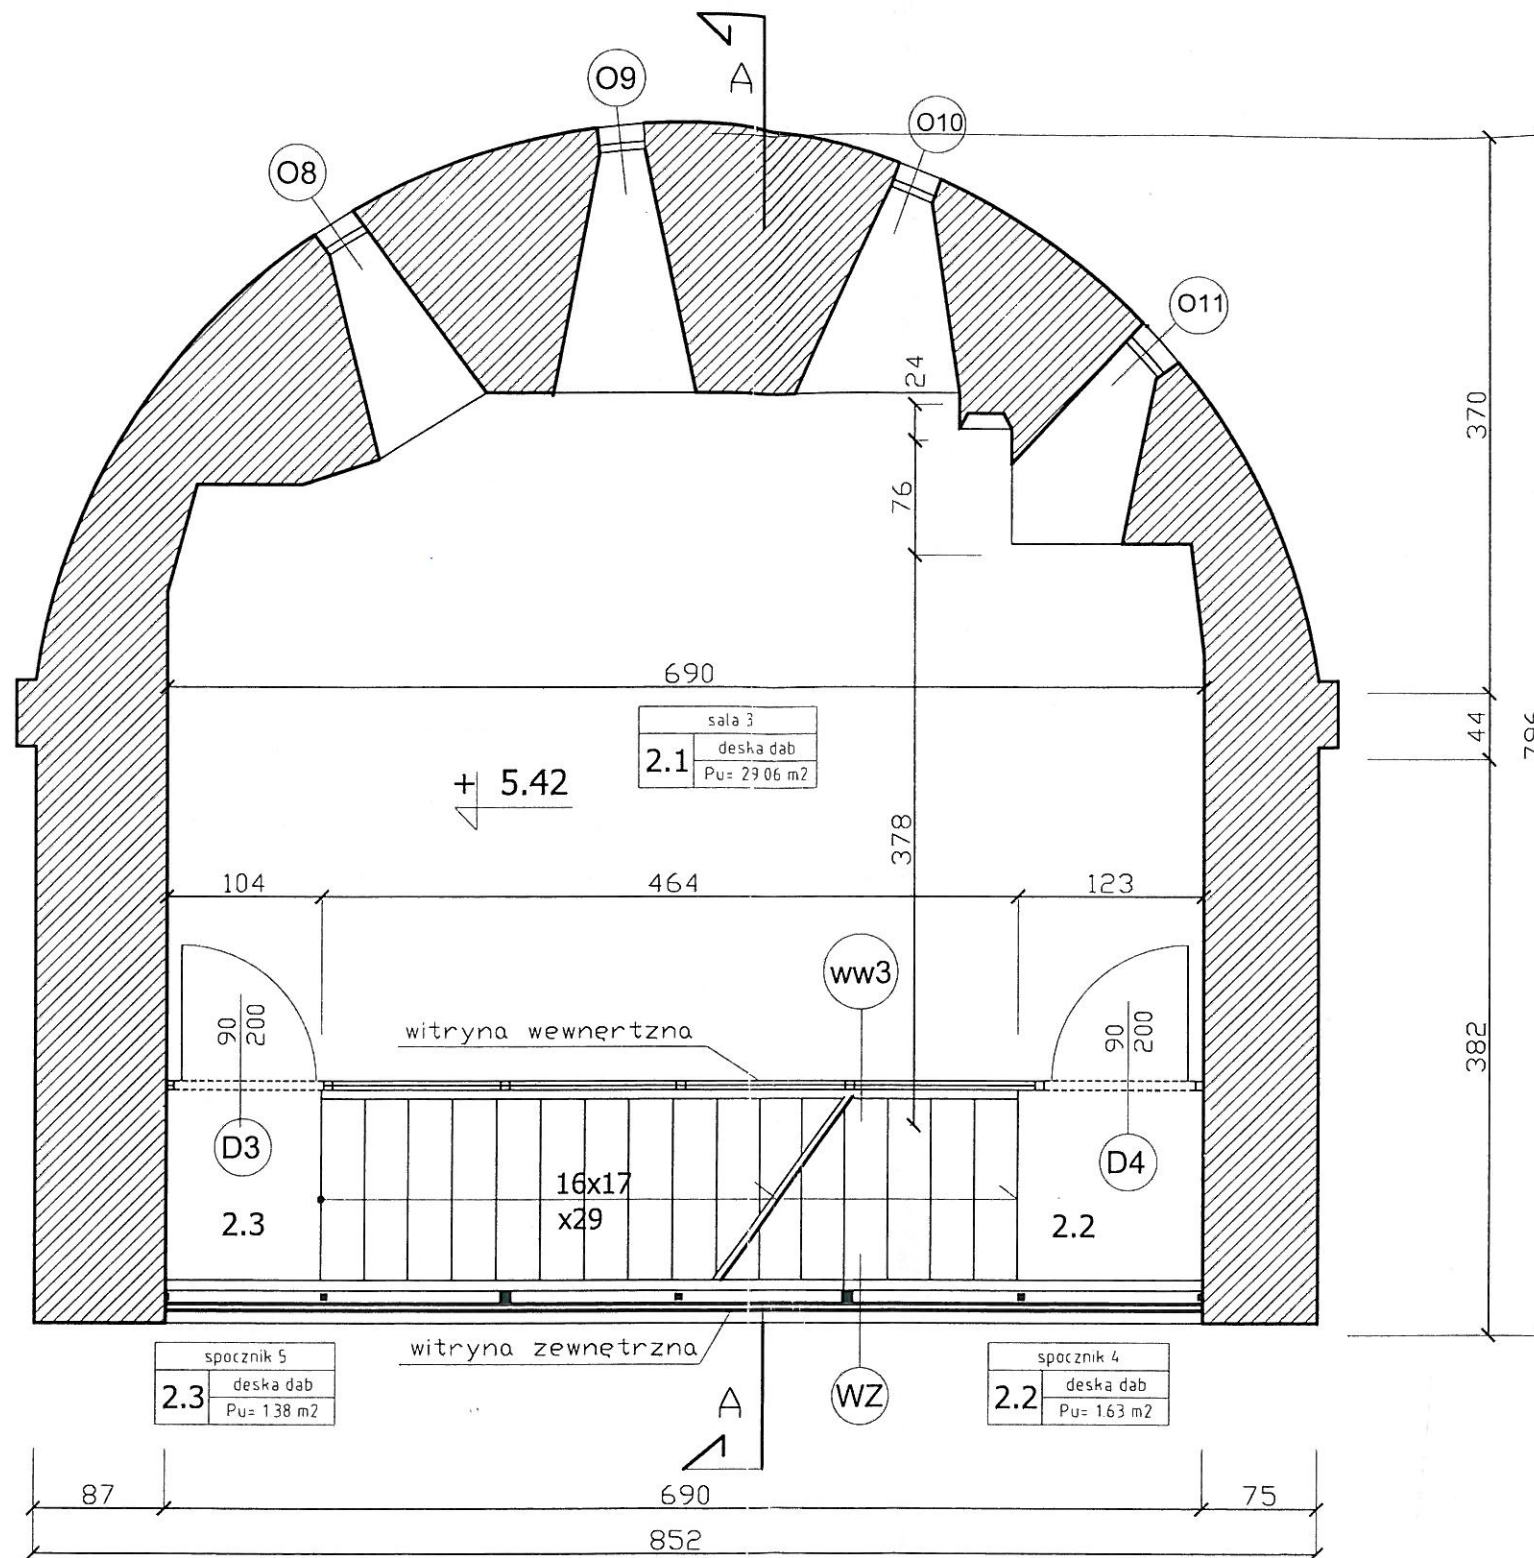

- ~~pomieszczenia 2.1; 2.2; 2.3~~
- ~~podłoga z desek na stropie drewnianym~~
- ~~wymiana desek podłogowych~~ BAŁTYCKA GALERIA SZTUKI WSPÓŁCZESNEJ 76-200 SŁUPSK, ul. Partyzantów 31a tel./fax 059 842 56 74
- ~~witryna zewnętrzna~~
- ~~nowa witryna na konstrukcji istniejącej~~
- ~~szkła zespolone w profilu aluminiowym~~ BAŁTYCKA GALERIA SZTUKI WSPÓŁCZESNEJ 76-200 SŁUPSK, ul. Partyzantów 31a tel./fax 059 842 56 74
- ~~witryna wewnętrzna~~
- ~~całkowita wymiana witryny~~
- ~~lekka przeszklona konstrukcja aluminiowa~~
- schody - konstrukcja stalowa, stopnice drewniane
- wymiana stopnic oraz desek spoczników *wg. istniejących (drewno dęb)*
- wymiana poręczy *wg. istniejących - (drewno dęb)*

inż. WACŁAW CZYŻYK
Upr. bud. do proj. i kierowania rob. bud. w specjalności konstrukcyjno-budowlanej
Nr upr. AN/834633/182
up. konserwatorskie P80Z/5345/26/94


Wzty - 2019 r.

URZĄD MIEJSKI
w SŁUPSKU
Wydział Administracji Budowlanej

Krisbud Krzysztof Kisiel ul. Kopernika 25/1 76-200 Słupsk tel. kom. 606-616-102	
Inwestor: Bałtycka Galeria Sztuki Współczesnej w Słupsku	Data: 20.09.2007
Temat Projektu: Remont i zabezpieczenie zabytkowej Baszty Czarownic w Słupsku	
Branża: Arch.	
Temat Rysunku: RZUT II PIĘTRA	
Projektował: inż. arch. Paweł Pławski nr upr. 51/99/DL	Skala 1:50
Opracowała: inż. arch. Katarzyna Stawniak	Rys. nr :
Sprawdził: inż. arch. Anna Oleksińska nr upr. PD/KK/019/02	4A

RZUT PODDASZE I

1:50

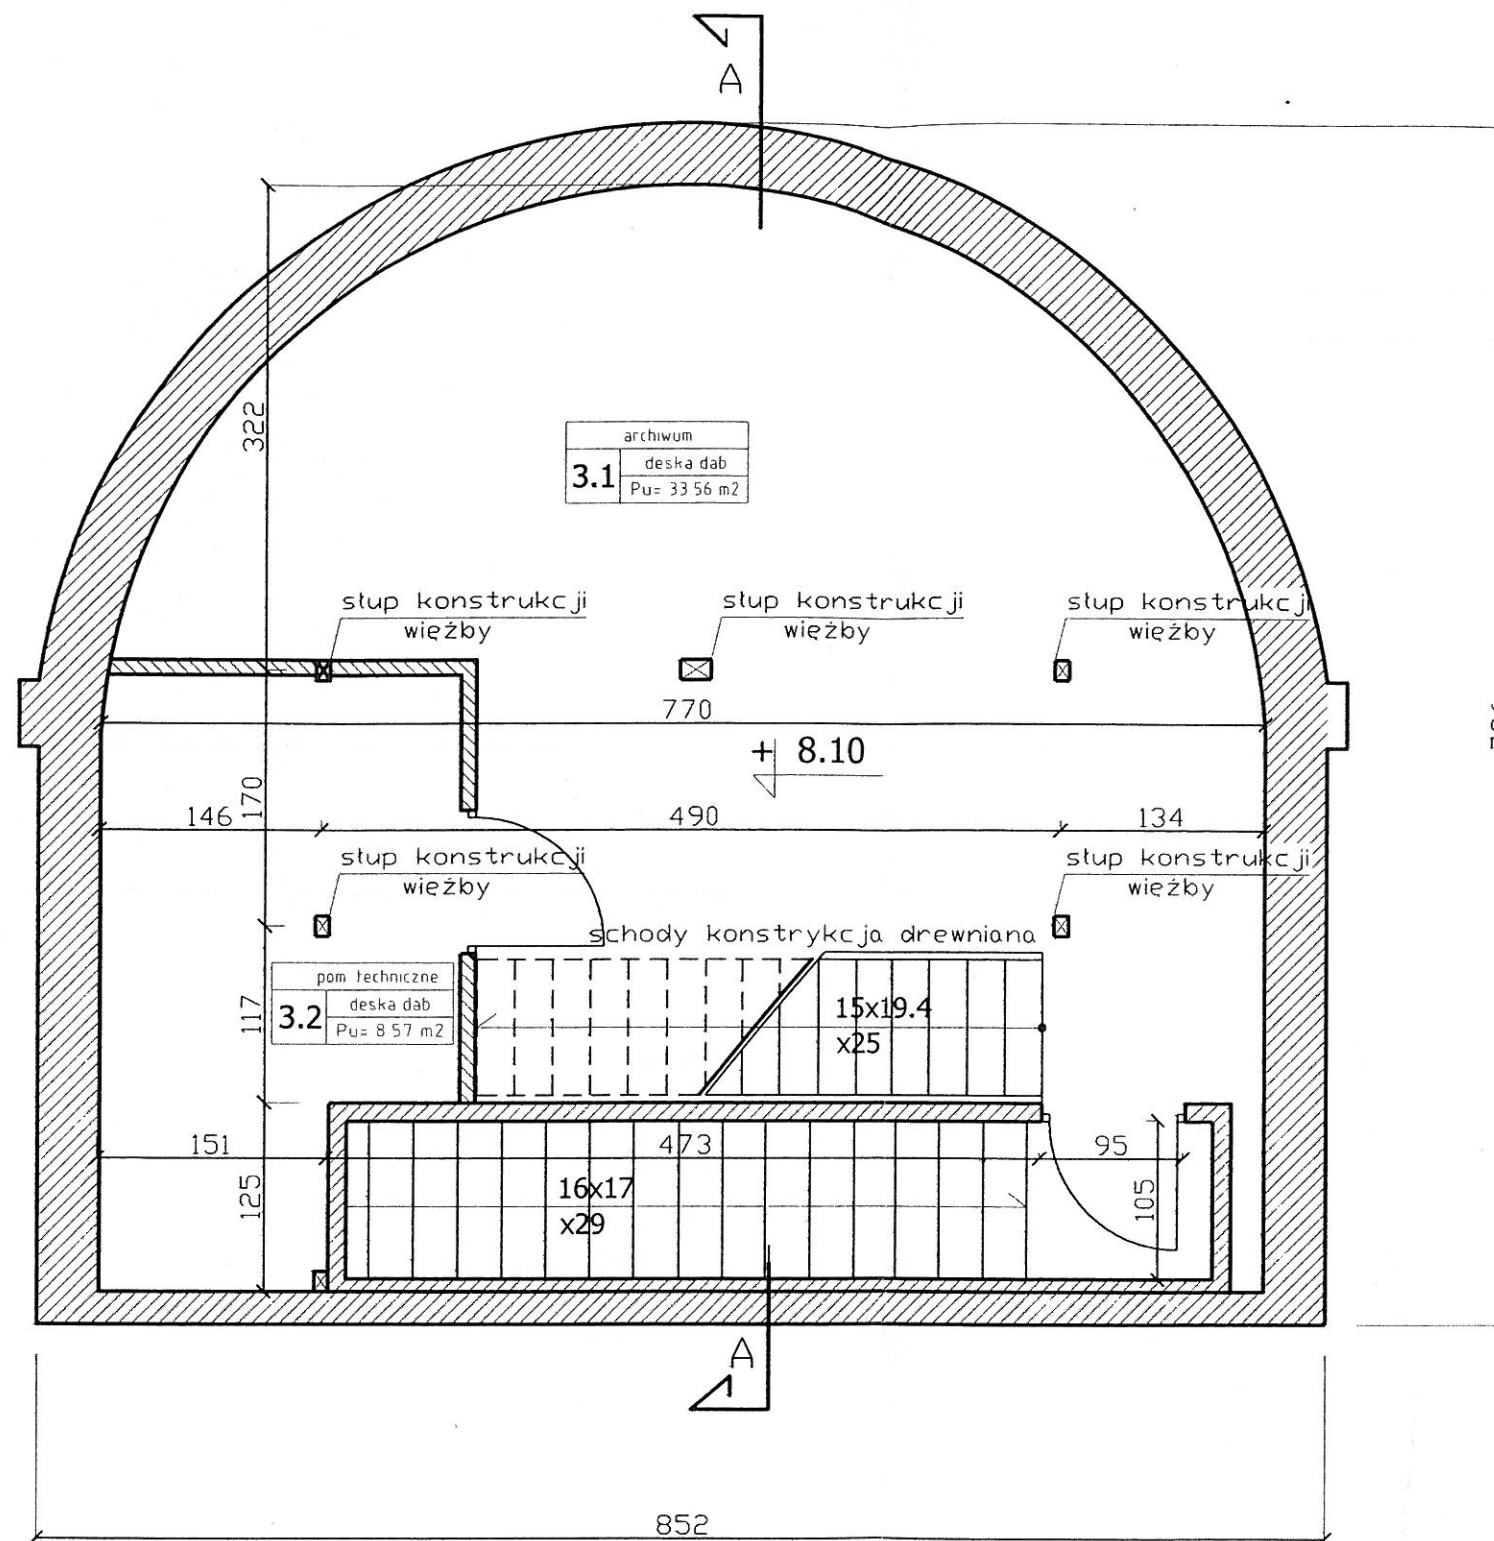

BALTYSKA GALERIA
SZTUKI WSPÓŁCZESNEJ
76-200 SŁUPSK, ul. Partyzantów 31 a
tel./fax 059 842 56 74

pomieszczenie 3.1
podłoga z desek na stropie żelbetowym
- wymiana desek podłogowych

schody - konstrukcja stalowa, stopnice drewniane
- wymiana stopnic oraz desek spoczników : wg. istniejących
- wymiana poręczy :
budowa schodów drewnianych wg. BALTYSKA GALERIA SZTUKI WSPÓŁCZESNEJ
(nie dotyczy tego postępowania)
76-200 SŁUPSK, ul. Partyzantów 31
tel./fax 059 842 56 74

inż. WACŁAW CZYŻYK
Upr. bud. do proj. i kierowania rob. bud.
w specjalności konstrukcyjno-budowlanej
Nr upr. AN/8346/31/BZ
up. konserwatorskie PSOZ/5345/26/94

lutego - 2019 r.

URZĄD MIEJSKI
w SŁUPSKU
Wydział Administracji Budowlanej

Krisbud Krzysztof Kisiel ul. Kopernika 25/1 76-200 Słupsk tel. kom. 606-616-102		
Inwestor: Baltyska Galeria Sztuki Współczesnej w Słupsku	Data:	20.09.2007
Temat Projektu: Remont i zabezpieczenie zabytkowej Baszty Czarownic w Słupsku	Branża:	Arch.
Temat Rysunku: RZUT PODDASZA I	Projektował:	inż. arch. Paweł Płowski nr upr. S1/99/OL
Opracowała:	inż. arch. Katarzyna Stawniak	Rys. nr : 5A
Sprawił:	inż. arch. Anna Oleksińska nr upr. PO/KK/ 019X 02	